TOLERANSKRAV I BOSTADSDEL (BETONGYTA)		
MÄTLÄNGD (M)	BUKTIGHET (MM)	LUTNING (MM)
0,25	±1,2	-
2	±3	-
>2	-	±8
UNDER YTTERVÄGGAR OCH BÄRANDE INNERVÄGGAR GÄLLER TOLERANSKRAVET PÅ BUKTIGHETEN ±3 MM VID SAMTLIGA MÄTLÄNGDER.		

ARMERINGSKVALITET:
ARMERINGSSTÅNGER= KS 500 ST
ARMERINGSNÄT= NPS 500
TÄCKANDE BETONGSKIKT: 35 mm MOT MARK
I ÖVRIGA FALL Ø + 10 mm.

OBS! EV. RÖRDRAGNING FÖR EL I BETONGPLATTAN ENLIGT ELRITNING.

MÅTT OCH UTFÖRANDE AV EV. C-BYGLAR.

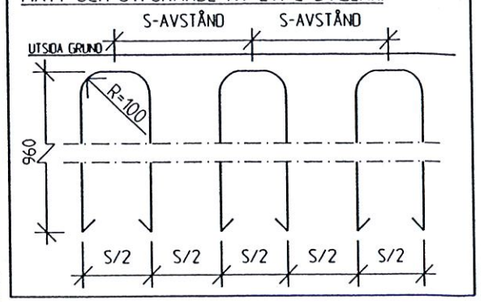

NORRKÖPINGS KOMMUN
Bygglovkontoret
2003 -05- 06
Dnr 1326/02 Datum 030728
Underlag för beslut
III BESL 856 CB

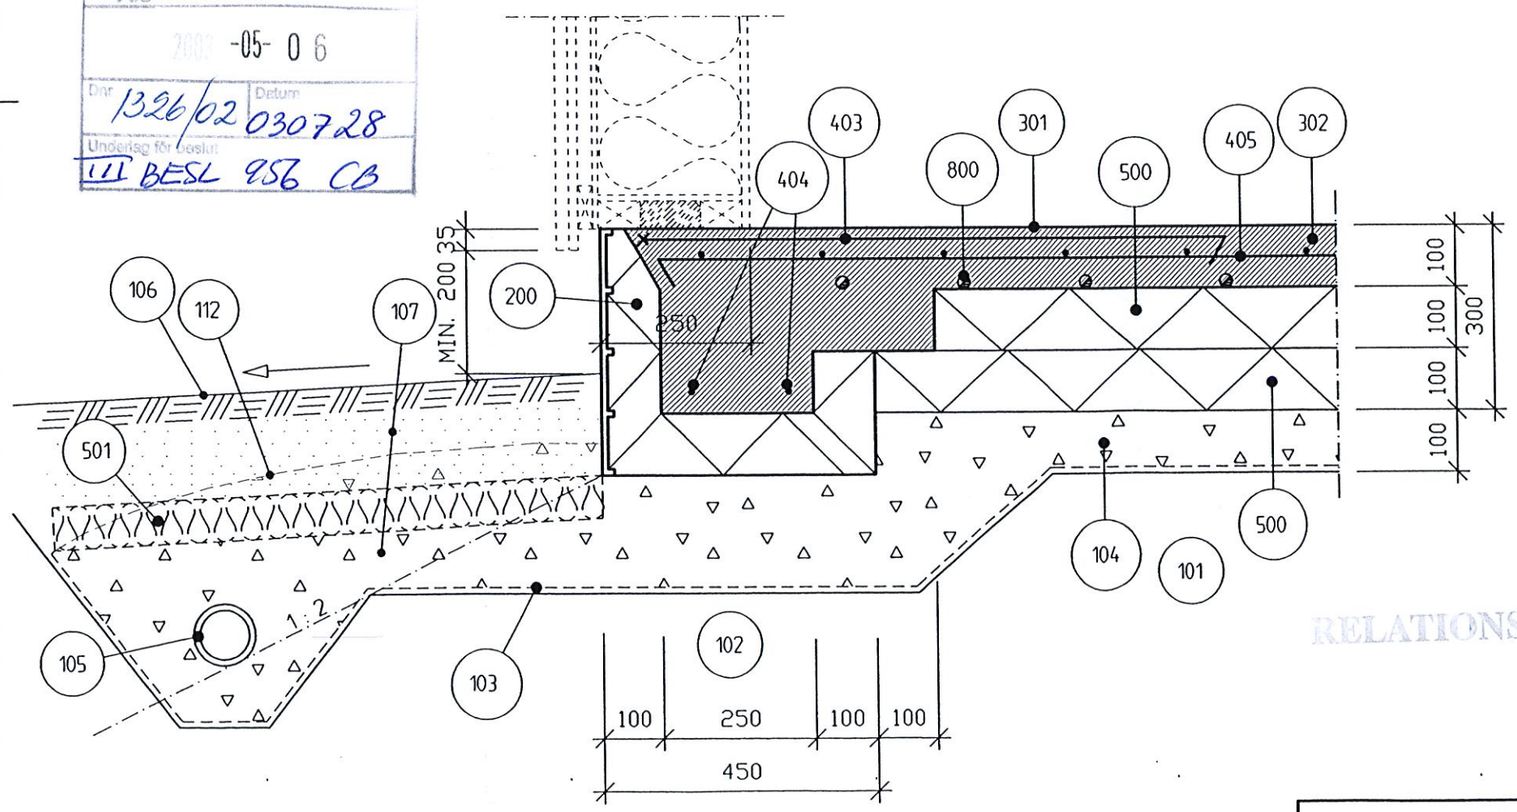

101. Maljord borttages och ersätts med annat fyllnadsmaterial som komprimeras enligt MARKAMA C, TABELL C/5.

102. Grundkonstruktionen utföres i geoteknisk klass 1 (GK1). Dimensionerande grundtrycksvärde fd>=0,05 Mpa. Utformning vid sämre markförhållanden enl. särskild grundundersökning.

103. Fiberduk enligt byggnadsbeskrivning kod C1.161.

104. Dränerande lager, 100 mm.

105. Dränledning med fall 1:200 mot dräneringsbrunn. (Se byggnadsbeskrivning kod 11.5123, BBR 6:52 och 6:623 samt byggvägledning 9 KAP. 5 VL9).

106. Marken ska luta 1:20 från huset minst 3 meter enl. byggvägledning 9 KAP. 5 VL2.

107. Under ev. tjälisolering (se punkt 501) skall finnas minst 100 mm dräneringslager. Över tjälisoleringen skall finnas minst 100 mm sand/grus eller minst 200 mm blandjord.

112. Om markisolering ej behöver användas måste fiberduken dras runt dräneringsmaterialet ända in till grunden, så att dräneringsmaterialet skiljs från återfyllnadsmaterialet.

200. SIROC U-FORM 400/100-450, kvalitet EPS 200, monteras enligt monteringsanvisning.

301. Väl avjämnad betongyta. (Toleranskrav enligt tabell.) Kontrolleras av grundentreprenören före husmontage.

302. 100 mm betong K30.

403. C-byglar ø8 s.600 vid schaktbotten av silt. Vid schaktbotten av sand eller bättre kan byglarna uteslutas.

404. 2st ø12 i grundsulor.

405. Armeringsnät #ø6s200. Skarvas med minst en rutas överlapp.

500. 100 mm cellplast. (Långtidslast minst 40 kPa.)

501. Vid marktyper där risk för tjällyftning föreligger måste plattan tjälisoleras utvändigt med: 90 mm mineralull, alternativt 100 mm cellplast, med utkragning 1000 mm, samt extra isolering i utåtgående hörn, se även grundplan. (Isoleringstjocklek dimensionerad efter en värmekonduktivitet på 0,036 W/mK). Vid grundläggning på ej tjälfarlig mark kan utvändig isolering uteslutas.

800. Ev. golvvärmerör monteras enl. golvvärmefabrikantens anvisningar.

RELATIONSRITNING

BET	ANT	ÄNDRINGEN AVSER	SIGN	DATUM

Myresjöhus
574 85 VETLANDA
TEL. 0383-960 00
FAX. 0383-914 40

DAT. 020416
AVTAL NR. 122580
RIT. ISAC

GRUNDDETALJ EUROSYSTEM

SEKTION PLATTA PÅ MARK.
PANEL

RITN. NR. A101E