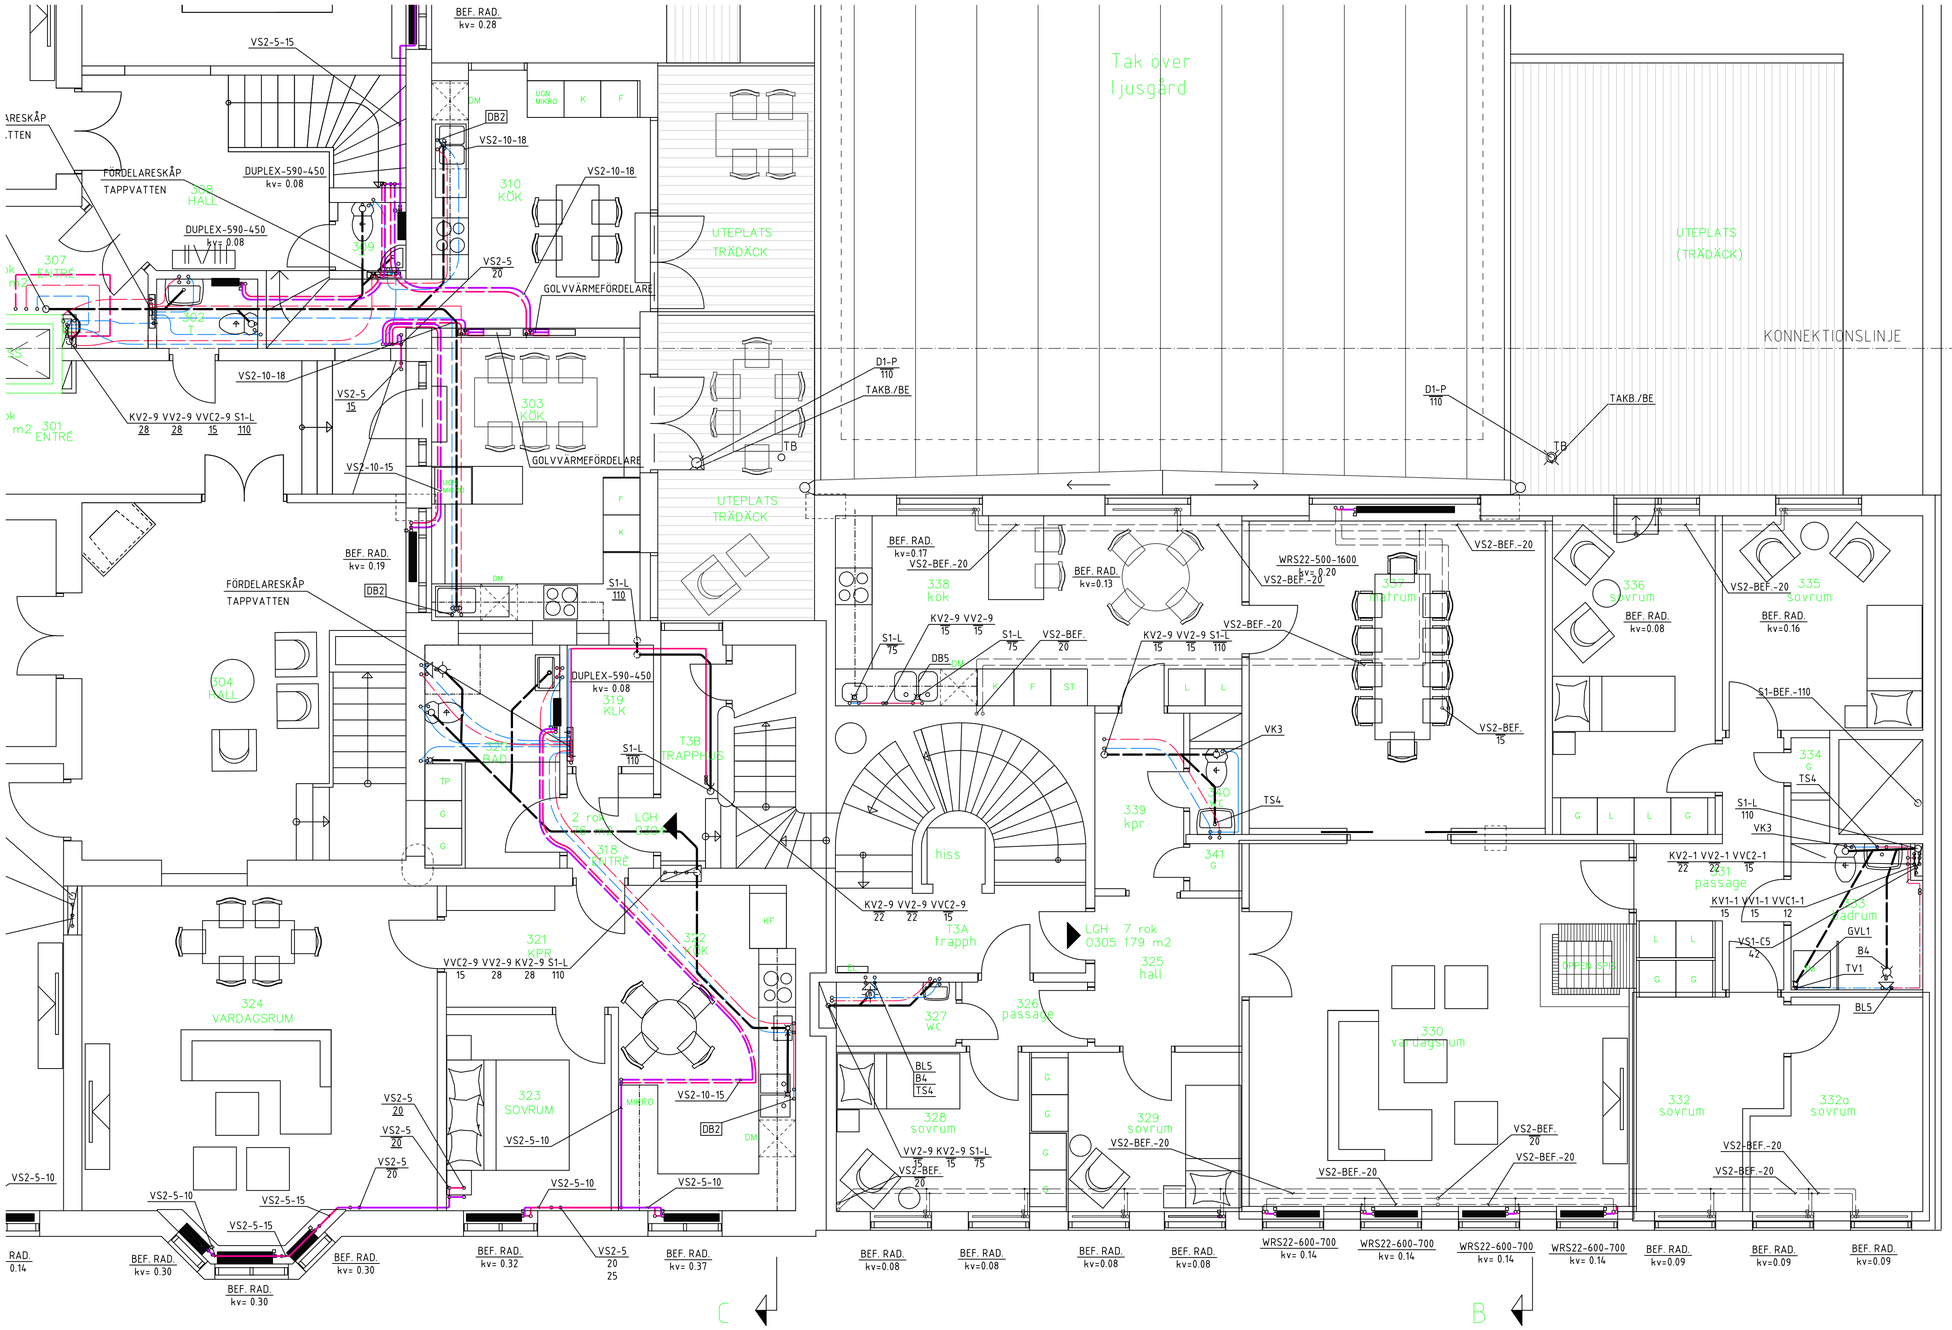

RITNINGSFÖRKLARINGAR

Sx-yy-zzz

MEDIA
S = Spillvatten
D = Dafvatten
System nummer

L = Wavin Asto
P = Wavin Asto
R = Rostfritt syra fast

Dimension

AAx-yy-zzz

KV = Kallvatten
VV = Varmvatten
VVC = Varmvattencirkulation
KB = Köldbärare
VS = Värme Sekundär

System nummer

1 = Kopparrör
CS = Stålrör MPF
5 = Stålrör
9 = PEXrör i rör KV + VV
10 = PEXrör i rör VS
13 = PEM slang

Dimension

Isolering:
Samtliga rör isoleras enl. följande:
KV Serie 1A
VV, VVC, VS Serie 2A
Synliga rör förses med Grå/Vit plastplåt.
KB 13mm Armaflex
Synliga rör förses med Grå/Vit plastplåt.
Synliga rör utomhus förses med Aluplåt.
Invändiga dagvatten rör isoleras med 30mm lamellmatta med ångbroms.
Synliga rör förses med Grå/Vit plastplåt.

0 1 2 3 4 5 A1 / A3
SKALA 1:50 / 1:100

BET	ANT	ÄNDRINGEN AVSER	SIGN	DATUM

HANDLING: RELATIONSHANDLING 2017-03-15

MULTIBYGG
076-80 92 500 -Allt inom byggnation-

LR-INSTALLATION AB
Entreprenad VS
TJÄRHOVSGATAN 5-7 KALMAR 0480-447200
www.lr-installation.se

APOTEKAREN 1

UPPDRAG NR	RITAD/KONSTR AV	HANDLÄGGARE
515 123	Hasse	Hans Ljungkvist
DATUM: 2016-04-29	PROJEKTANSVARIG: Stefan Andersson	

OMBYGGNAD
PLAN 3, DEL 2, LÄGENHETER
VÄRME OCH SANITET

SKALA A1/A3	NUMMER	BET
1:50/1:100	W50.1-301.	

EXTERNA REFERENSER

FILNAMN: